




DEPARTEMENT D'ILLE ET VILAINE

COMMUNE DE ROMAGNE

"Résidence des quatre Charms"

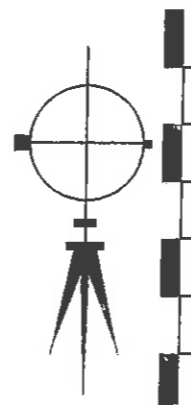


Lot N° 18

CADASTRE SECTION C n° 1650

SUPERFICIE : 603 m²

S.H.O.N. : 300 m²

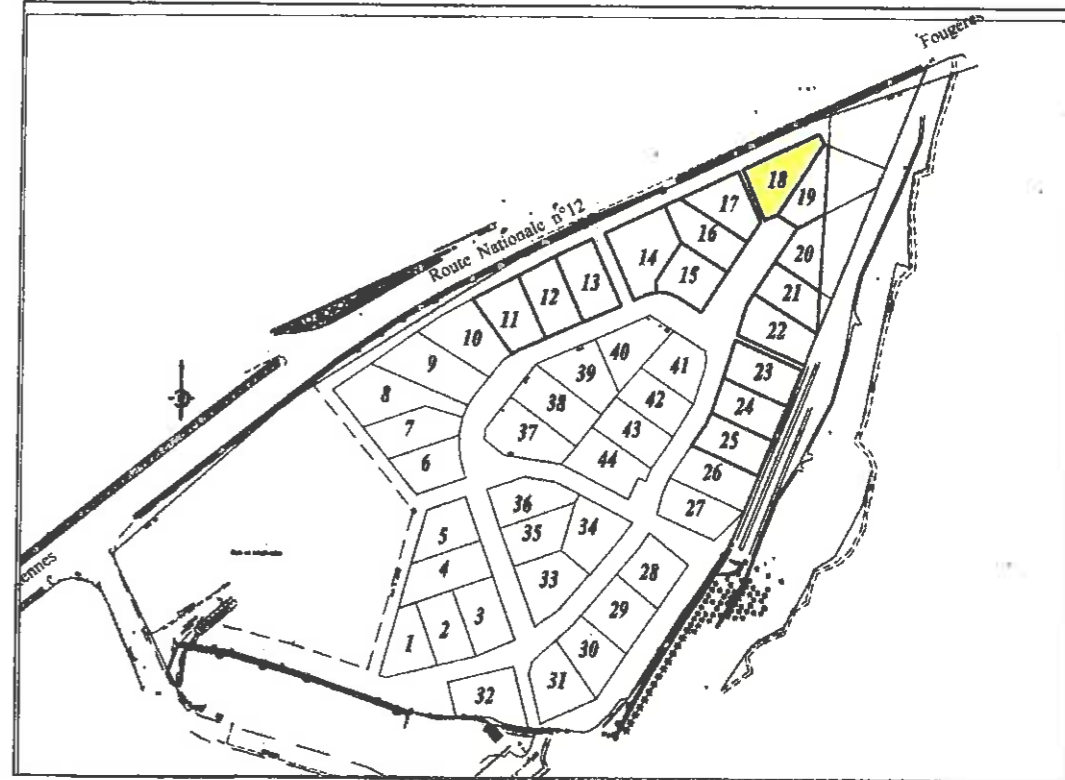

Dressé par la société

GEOMAT

S.E.L.A.S. de
Géomètres Experts

Denis ATTENCIA
Bertrand DUFOURT
Bernard NIZON
Géomètres Experts D.P.L.G.

Siège social :

47,49, Rue Kléber
B.P. 80416
35304 FOUGERES Cedex

Téléphone 02.99.99.32.32
Télécopie 02.99.94.39.20

Plan de Situation (document sans échelle)



SERVICE AMENAGEMENT URBAIN

Planimétrie : Système Lambert I


Date : Novembre 2005

Altimétrie : Système N.G.F. (I.G.N. 69)

Ref. dossier : 104864_E_lots

PLAN DE VENTE

ECHELLE : 1/200

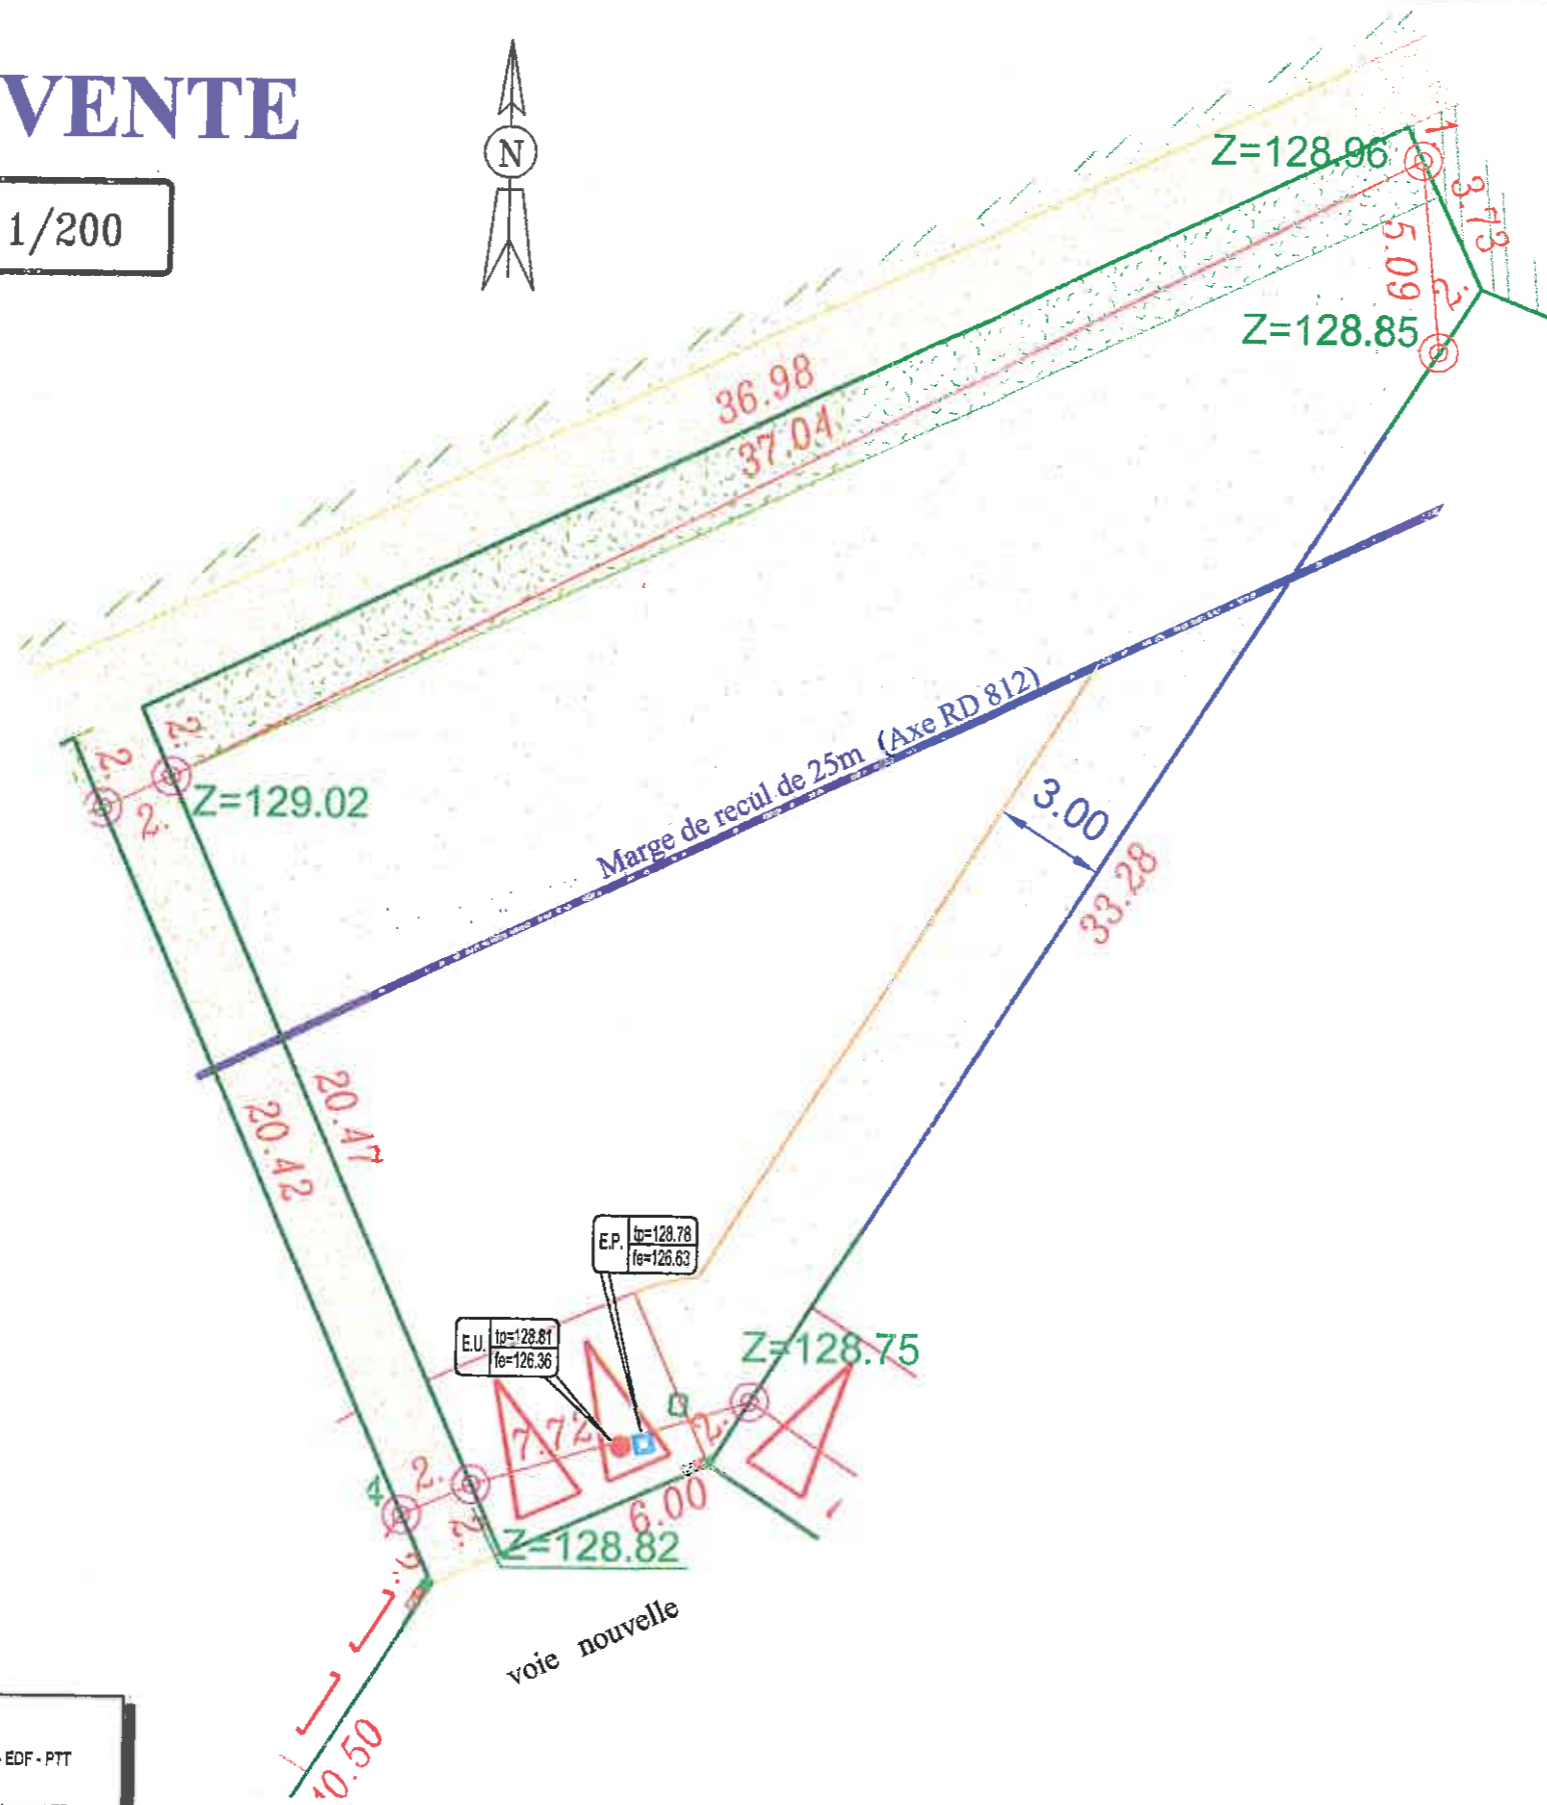

- | | | | |
|--|-------------------------|--|--------------------------|
| | Borne | | Coffrets GAZ - EDF - PTT |
| | Limite de lot | | Boite de branchement EP |
| | Périmètre constructible | | Citerneau AEP |
| | Entrée de lot | | Boite de branchement EU |

N.B.: Coffrets EDF-GDF-PTT et le citerneau AEP mis en place suivant un plan de recolement Octobre 2005
 Boîtes de branchement EU-EP mis en place suivant un plan de recolement Octobre 2005
 Z=0.000 Altitude sur borne donnée à titre indicatif en date du 27 Juin 2005